




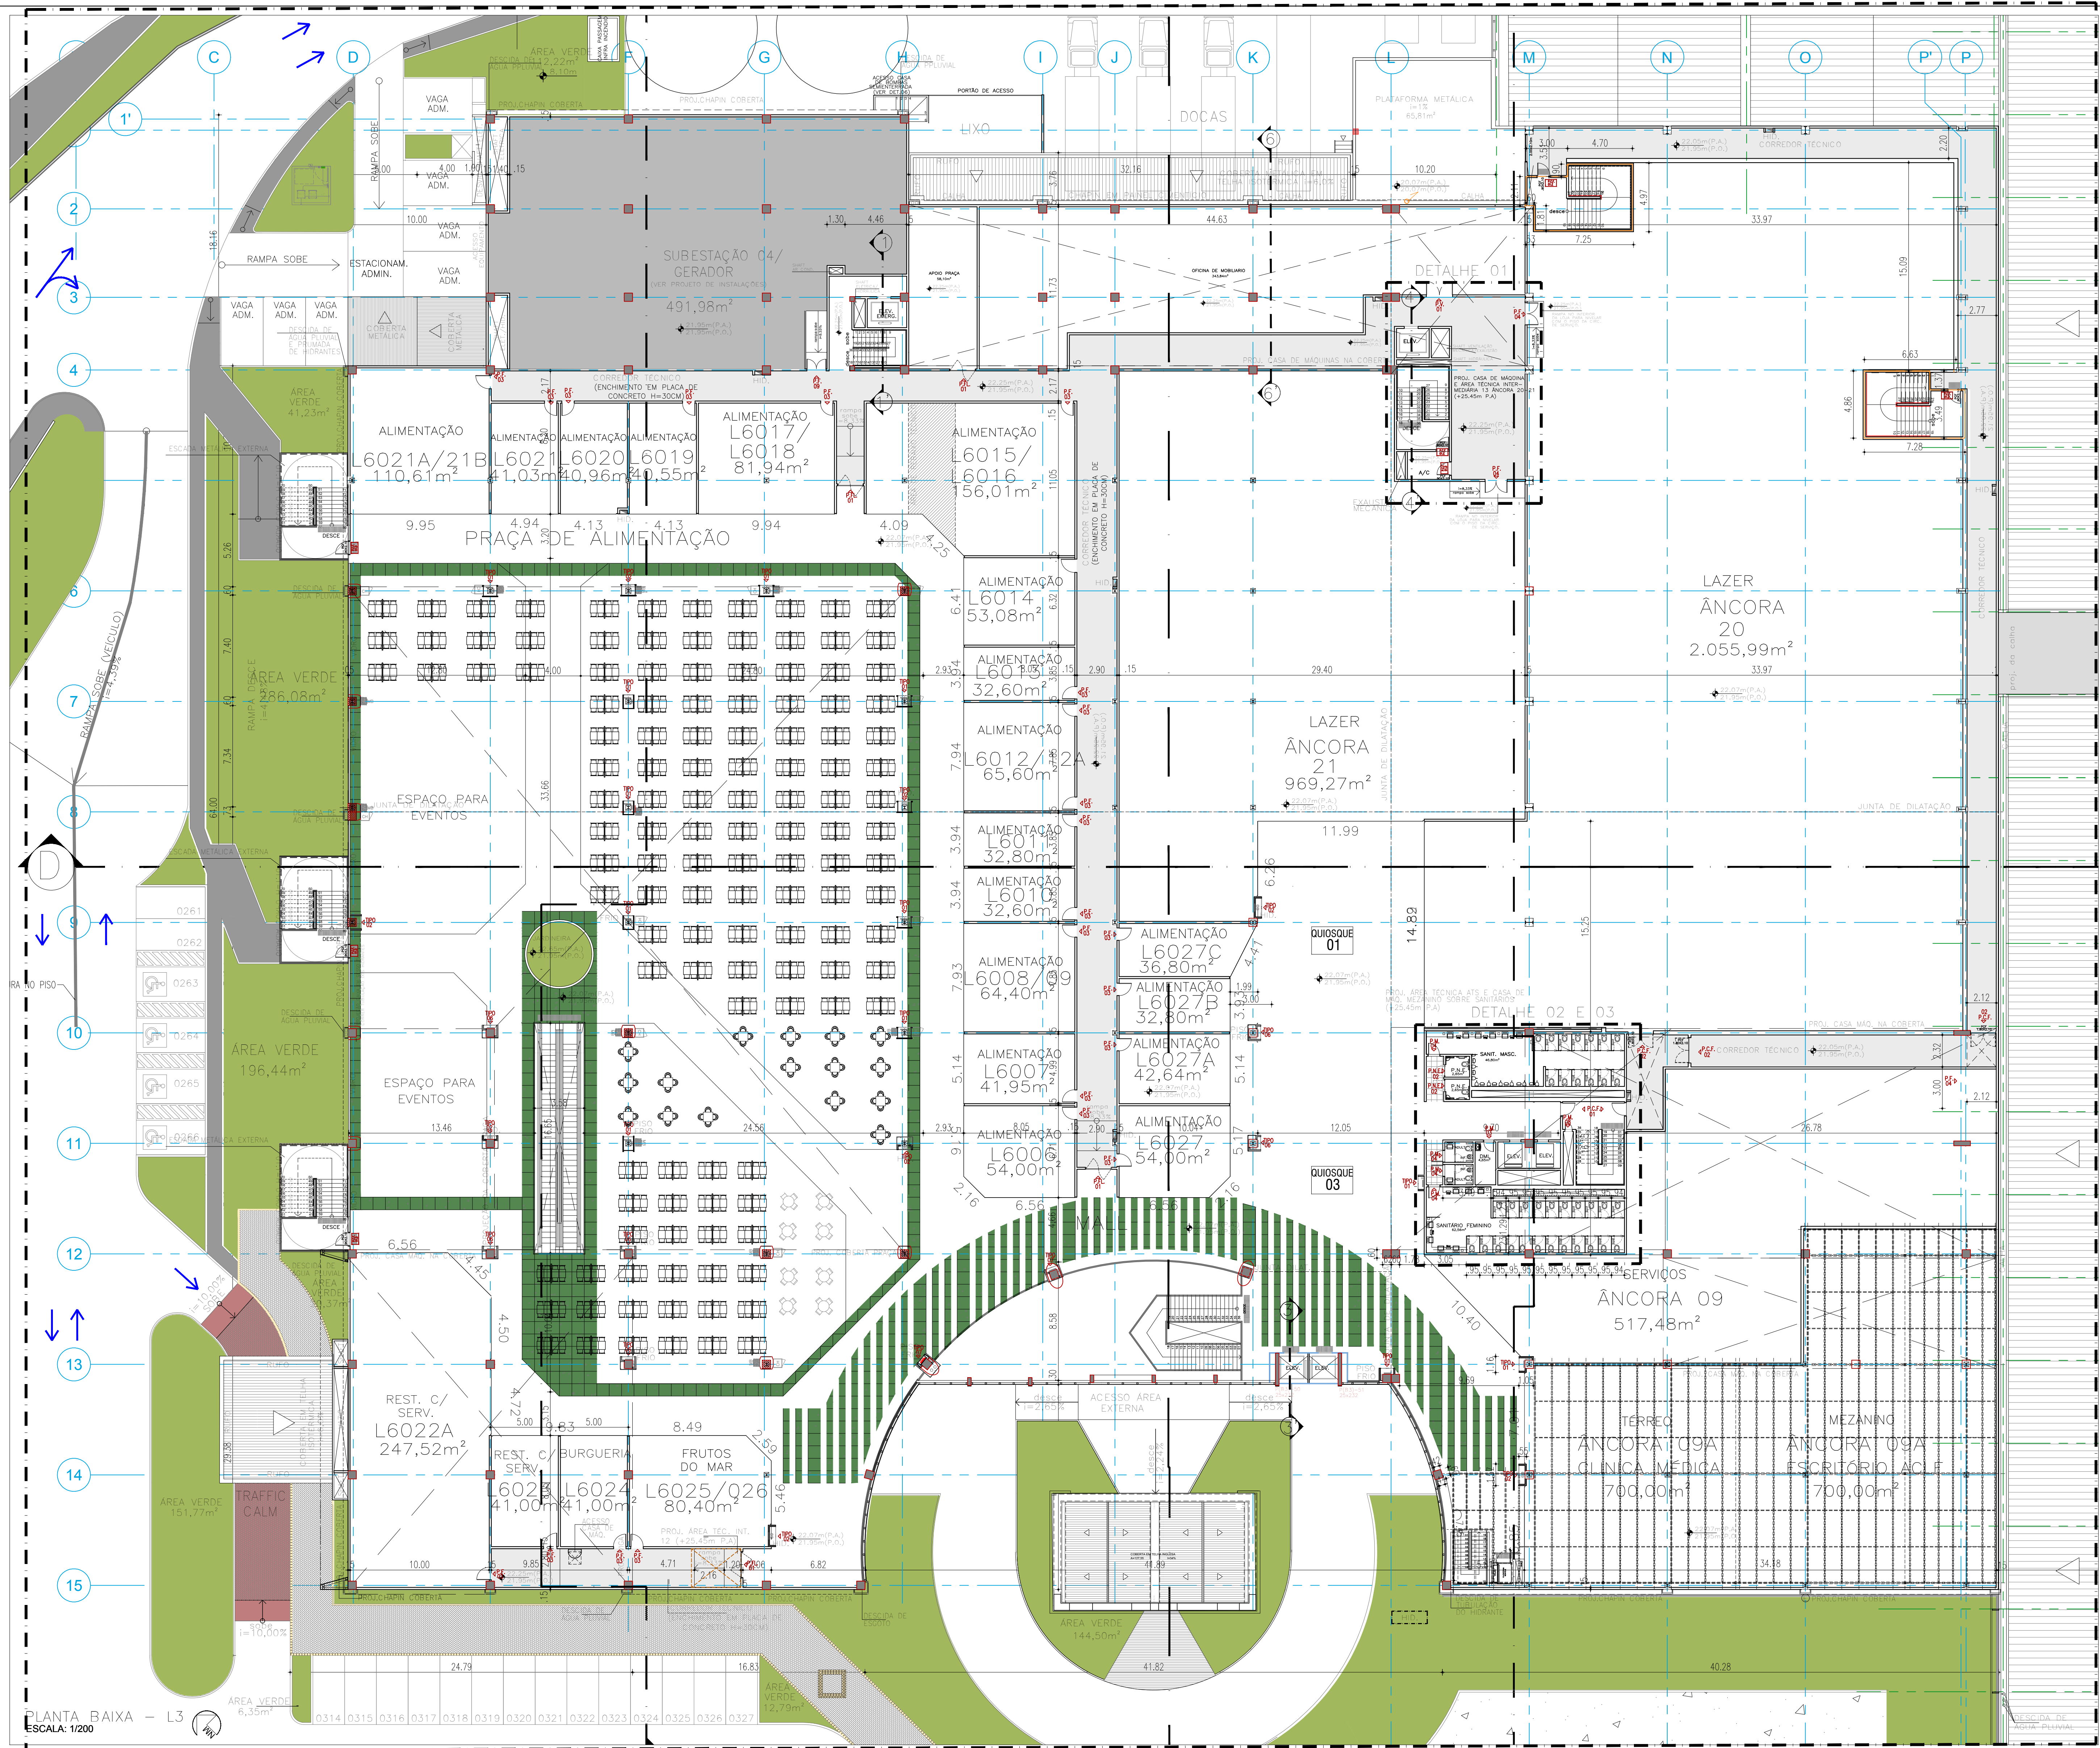


PLANTA BAIXA - L3
ESCALA: 1/200

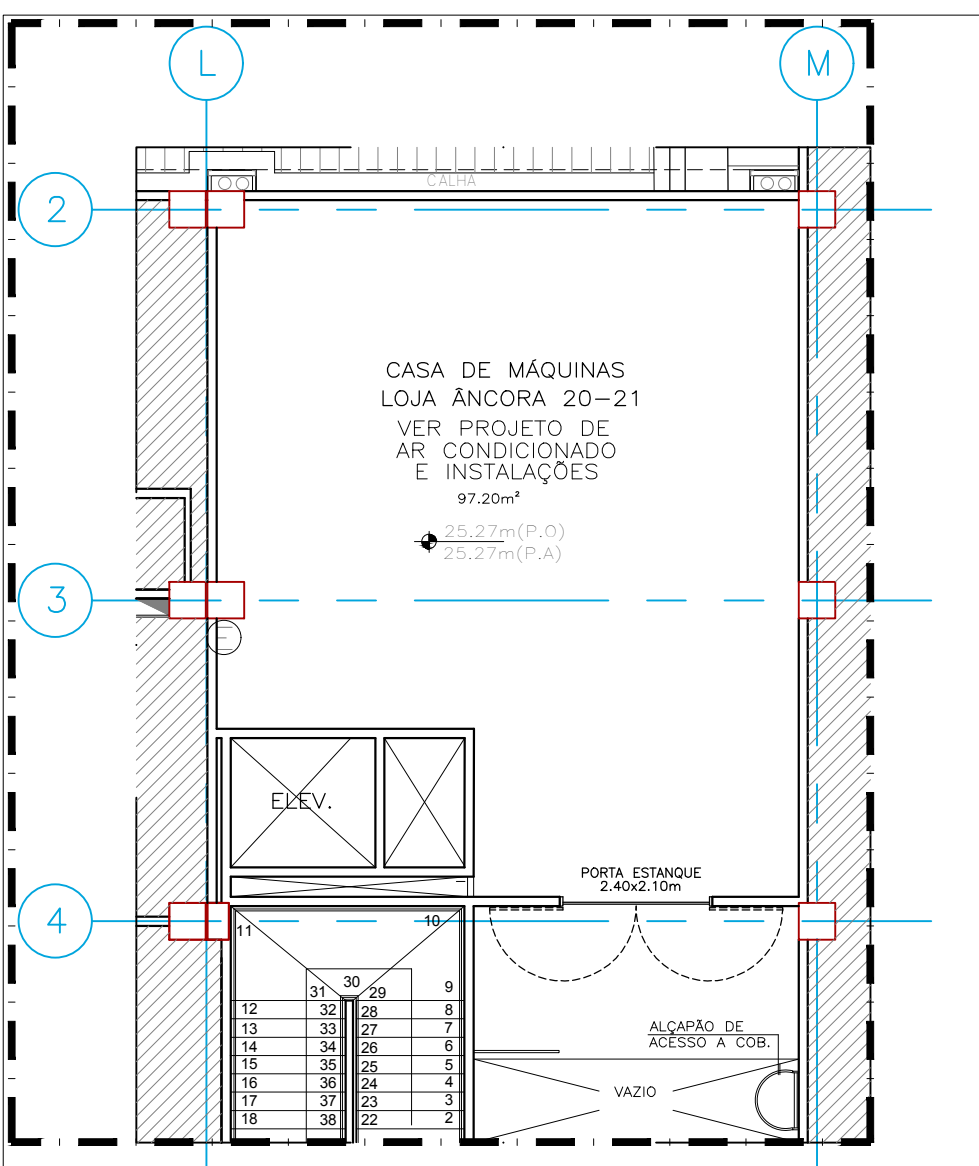

DETALHE 01 - CASA DE MÁQUINAS
LOJA ÂNCORA 20-21
ESCALA: 1/125

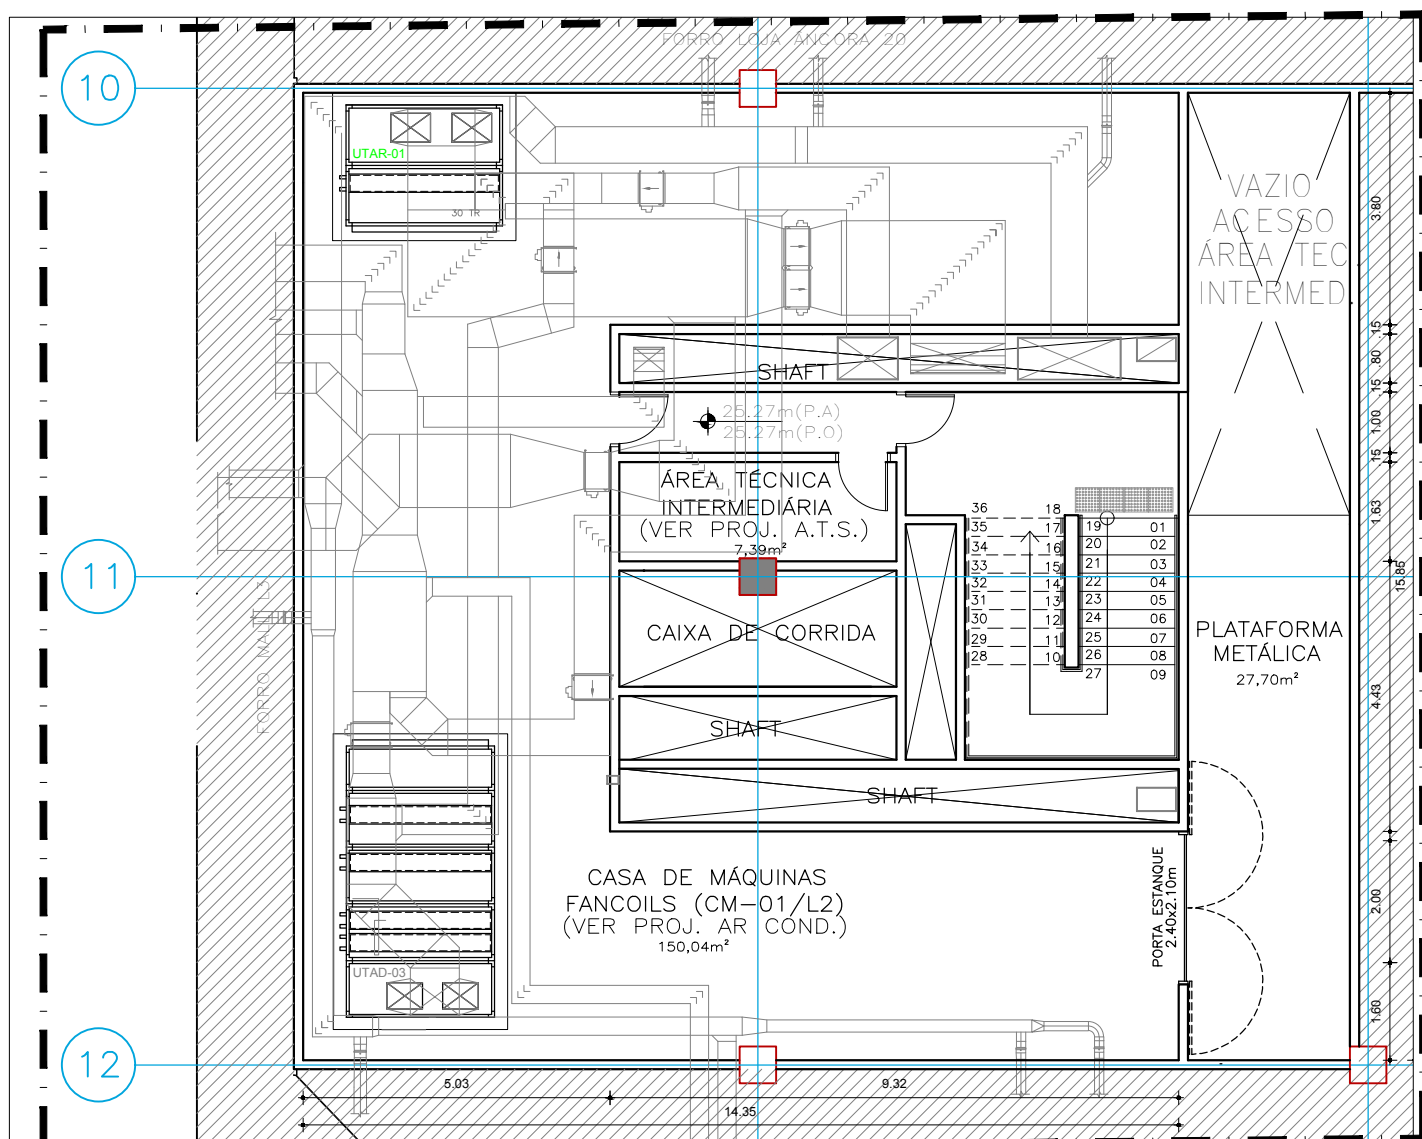

DETALHE 02 - CASA DE MÁQUINAS FANCOILS
ESCALA: 1/125

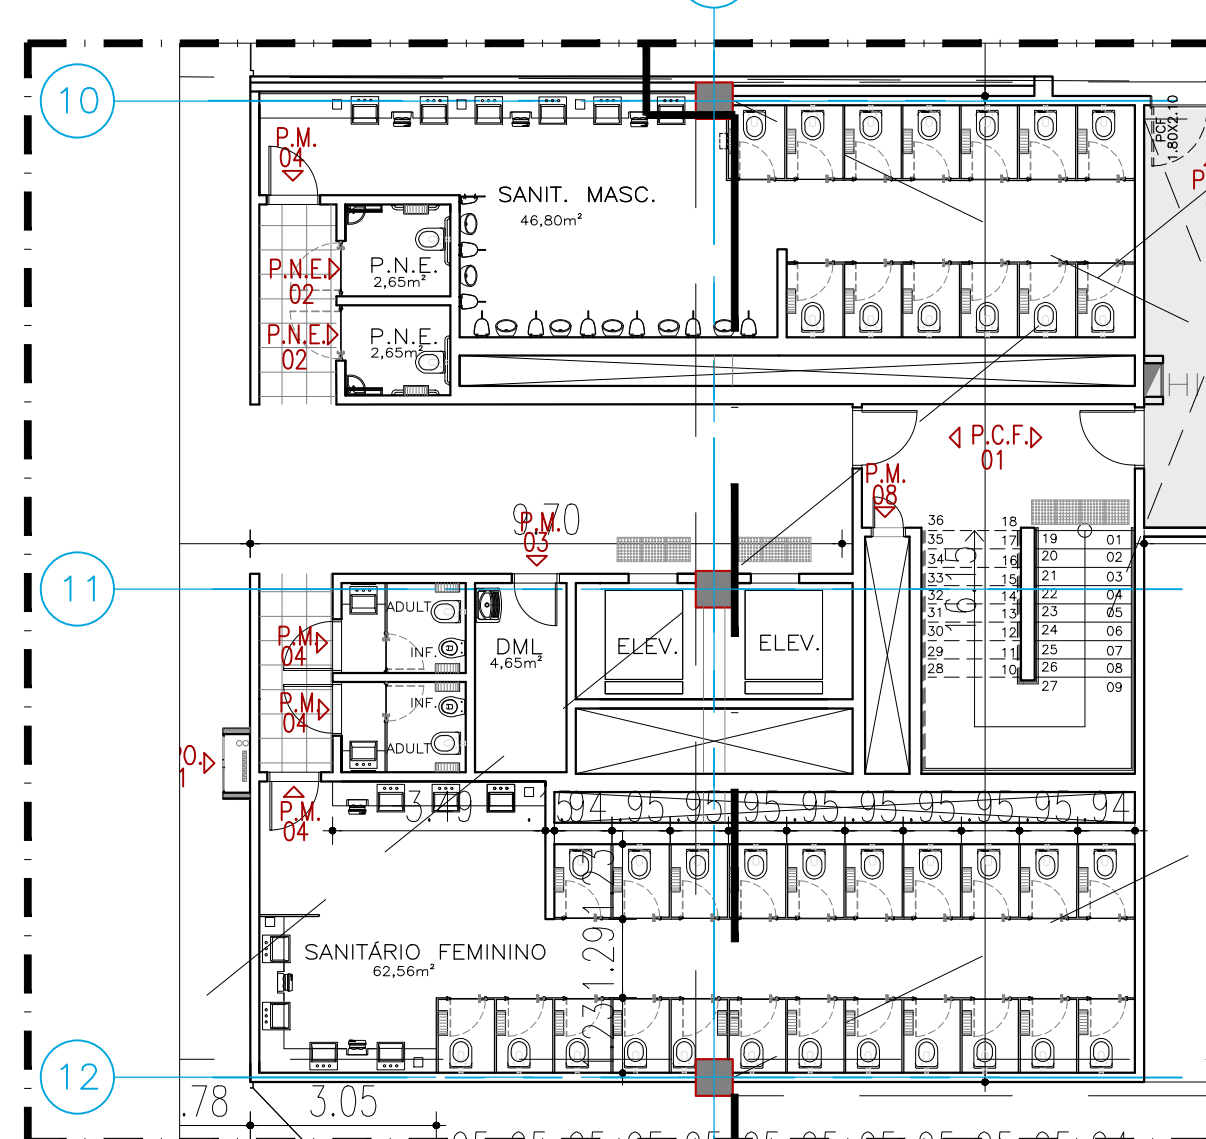

DETALHE 03 - SANITÁRIOS
ESCALA: 1/125

LEGENDA DE PILARES:

- PILAR SEGUNDO O PROJETO DE ESTRUTURA MAIS ATUALIZADO(VER QUADRO DE COMPATIBILIZAÇÃO).
- PILAR A SER REVESTIDO PELO SHOPPING, NA PERIFERIA DO MALL.
- PILAR "MORRE" NO 2º TETO.
- PILAR INEXISTENTE NO PAVIMENTO, MORRE NO TETO ANTERIOR.
- PILAR DO TIPO CAPITEL, LOCADO SEGUNDO PROJETO DE ESTRUTURA.
- PILAR EXISTENTE A SER REVESTIDO PELO SHOPPING, NA PERIFERIA DO MALL.
- PILAR EXISTENTE A SER PRESERVADO SEM SER REVESTIDO PELO SHOPPING

00	01.02.21	AS BUILT			
REV	DATA	MODIFICAÇÃO	DATA	VISTO	APROV.



ENDEREÇO: Rod. PE15, Km 16,5, 242, Centro, Paulista - PE, CEP: 53.401-445

PROPRIETÁRIO: CONDOMÍNIO DO NORTH WAY SHOPPING - CNPJ 22.424.335/0001-70

AUTOR DO PROJETO:

TEL

RESP. TÉCNICO:

TEL

PROPRIETÁRIO: CONDOMÍNIO DO NORTH WAY SHOPPING
CNPJ 22.424.335/0001-70

AUTOR DO PROJETO:

CAU / CREA-PE

RRT/ART

RESP. TÉCNICO:

CAU / CREA-PE

RRT/ART

QUADRO DE ÁREAS

ÁREA DO TERRENO	11.137,14m² (5.17%)
ÁREA VERDE	11.137,14m² (5.17%)
ÁREA DE SERVIÇO (manuseio e depósito)	6.062,85m²
ÁREA L1 (geral comum)	12.116,96m²
ÁREA L1 (geral novo)	11.471,38m²
ÁREA L2 (geral novo)	11.682,24m²
ÁREA L3 (geral novo)	11.682,24m²
CASA DE MÁQUINAS (geral novo sem cobertura)	2.078,29m²
ÁREA DE CONSTRUÇÃO TOTAL	95.278,63m²

Obs: Todas as lojas serão dotadas de mezanino com 1/2 da área da loja

VAGAS DE ESTACIONAMENTO	
TOTAL DE VAGAS	1.402 (unidades)
VAGAS DE CARRÃO	2.398 (unidades)
VAGAS DE MOTOCICLETAS	19 (unidades)
VAGAS DE BICICLETAS	19 (unidades)

PROJETO DE ARQUITETURA - AS BUILT

PLANTAS:
PLANTA BAIXA L3
DETALHE CASA DE MÁQUINAS FANCOILS
DETALHE CASAS DE MÁQUINAS - ÂNCORAS 20 E 21
DETALHE SANITÁRIOS

FOLHA:
06/11

ESCALA: INDICADA
DESENHISTA: RAFAELA FERREIRA
DATA: 01.02.2021
ARQUIVO: PWS2_AS_BUILT_ARQ_L3_REV_00

REV:
00